


HORS COTATION :  
REPLISSAGE / ÉTANCHEITÉ / ISOLANT / FINITION  
COTATIONS GO : SILICO ET BÉTON

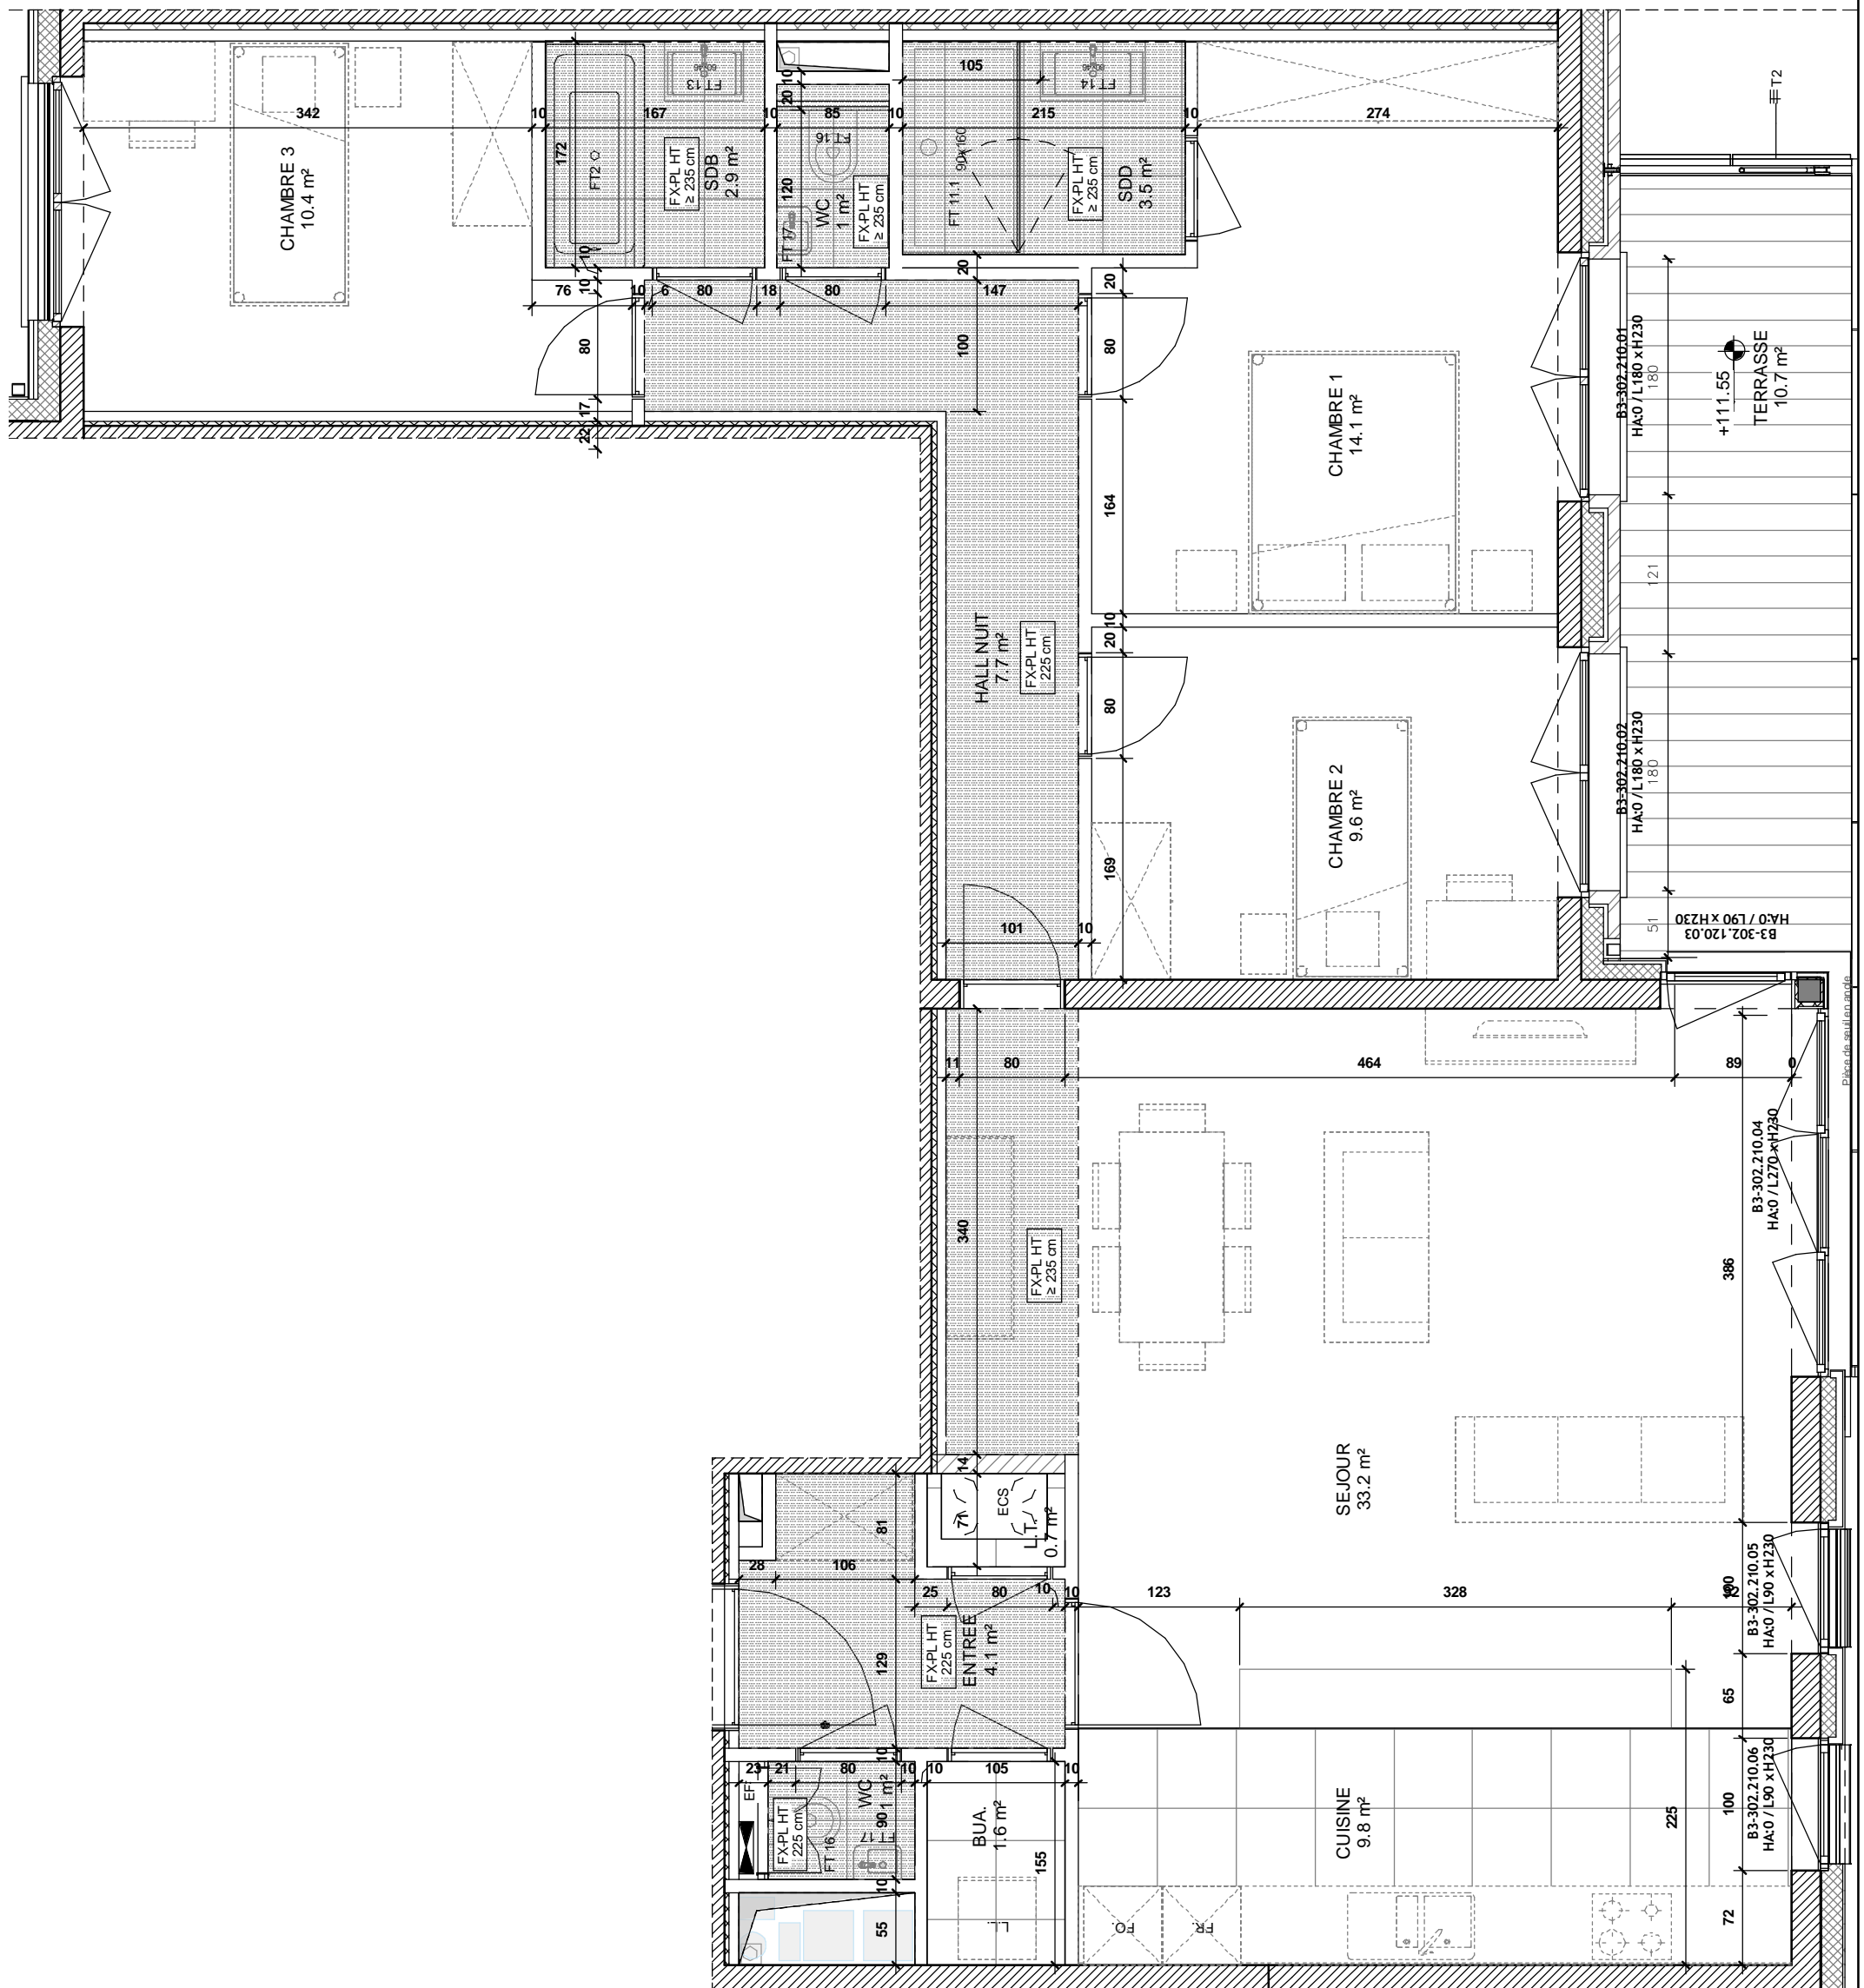

LÉGENDE :

Maçonnerie silico-calcaire 
 Maçonnerie béton 
 Voile béton 
 Blocs silico-calcaire (intérieur) 
 Isolant 
 Faux-plafond 
 HA: 00 Hauteur de l'allège 
 L: 000 / H: 000 Dimensions de la baie extérieure

0 SURFACES DONNÉES À TITRE INDICATIF ET CALCULÉES SUIVANT LE CODE DE MESURAGE PRÉCISÉ DANS LE DESCRIPTIF DE VENTE / OPPERVLAKTES WORDEN VERMELD TER INDICATIE EN BEREKEND VOLGENS DE MEETODE WAARVAN SPRAKE IN DE BESCHRIJVING VAN DE VERKOOP  
 1 MOBILIERS ET ML NON FOURNIS / MEUBILAIR EN WASMACHINE NIET INBEGREPEN  
 2 CUISINE : DONNÉE À TITRE INDICATIF (SE RÉFÉRER AU CAHIER DES CHARGES) / KEUKENPLAN TER INFORMATIE (ZICH HOUDEN AAN DE BETREFFENDE BESCHRIJVING IN HET LASTENBOEK)  
 3 DIMENSIONS (DISTANCES ENTRE MURS AVANT PLAFONNAGE) DONNÉES À TITRE INDICATIF / AFMETINGEN (AFSTAND TUSSEN DE MUREN GEMETEN VOOR HET PLEISTERWERK) GEVEVEN TER INFORMATIE  
 4 DES FAUX-PLAFONDS COMPLÉMENTAIRES POURRONT ÊTRE PLACÉS À CERTAINS ENDROITS POUR DES RAISONS TECHNIQUES / BIJKOMENDE VALSE PLAFONDS KUNNEN OMWILLE VAN TECHNISCHE REDENEN VERMINDERD WORDEN  
 5 HAUTEUR SOUS FAUX-PLAFOND INDICUÉE À TITRE INDICATIF, CELLE-CI PEUT POUR DES RAISONS TECHNIQUES ÊTRE DIMINUÉE MAIS NE SÉRA JAMAIS INFÉRIEURE À 22CM / HOOGTE ONDER VALS PLAFOND GEVEVEN TER INDICATIE - MAG ON TECHNISCHE REDENEN VERMINDERD WORDEN, MAAR MAG NOOIT MINDER DAN 22CM BEDRAAGEN  
 6 DOCUMENT NON CONTRACTUEL / NIET CONTRACTUEEL DOCUMENT



BON POUR ACCORD ET EXECUTION:

Le client. Nbrt	NOM DU CONSEILLER:	ARCHITECTE:
Mentionner "lu et approuvé", date et signature	Date et signature	

UNIVERSALIS PARK CAMPUS DE LA PLAINE - 1050 BRUXELLES			
CONSTRUCTION DE 3 IMMEUBLES DE LOGEMENT TOTALISANT 159 APPARTEMENTS, UNE CRÈCHE ET 2 COMMERCES			
IND	AUTEUR	MODIFICATIONS	DATE
		<b>AS BUILT</b>	
D	INV	Choix inventu	12.06.2017 TLE
Ø		Première diffusion	28/09/2016 FGU
ARC: Architecte / TS: Techniques Spéciales / CLt: Client / INV: Inventu / PMR: Production			

Identifiant logement :	<b>PROD-B3.302</b>
Code projet:	26.009_UNI.PARK
Immeuble:	Bâtiment B
Étage:	E03
Echelle:	1 : 50
Ind:	D
Date:	12.06.2017